


ZESTAWIENIE POWIERZCHNI				
Nr	Nazwa pomieszczenia	Pow. podłogi [m <sup>2</sup> ]	Pow. użytkowa [m <sup>2</sup> ]	Posadzka
2/1	hol	4,28	4,28	panele podł.
2/2	pokój	14,23	12,97	panele podł.
2/3	pokój	13,41	12,04	panele podł.
2/4	łazienka	5,85	5,85	terakota
2/5	pokój	15,85	14,86	panele podł.
2/6	pokój	15,44	14,34	panele podł.
Razem		69,06	64,34	

ZESTAWIENIE POWIERZCHNI				
Nr	Nazwa pomieszczenia	Pow. podłogi [m <sup>2</sup> ]	Pow. użytkowa [m <sup>2</sup> ]	Posadzka
2/1	hol	4,28	4,28	panele podł.
2/2	pokój	14,23	12,97	panele podł.
2/3	pokój	13,41	12,04	panele podł.
2/4	łazienka	5,85	5,85	terakota
2/5	pokój	15,85	14,86	panele podł.
2/6	pokój	15,44	14,34	panele podł.
Razem		69,06	64,34	

Wymiary stopni zabiegowych  
w stanie wykończonym.  
1:50

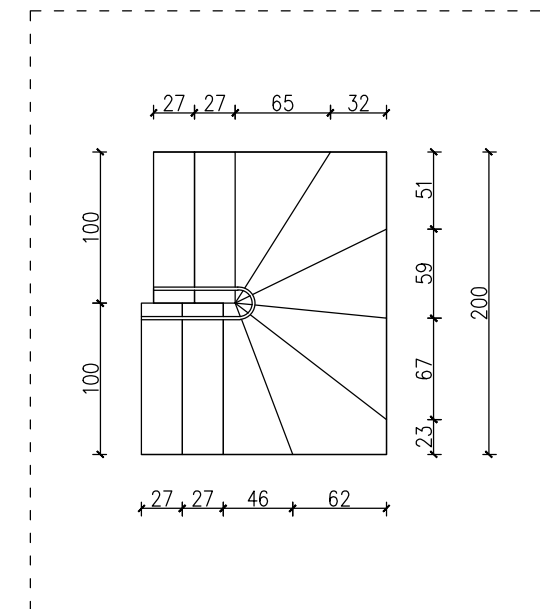

P.W."Z-PROJEKT" Ł. Ziobrowski Sulechów tel. 604 753 974					
Obiekt	Budynki mieszkalne jednorodzinne w zabudowie bliźniaczej				
Adres	Sulechów, ul. Leśne Echa, dz. nr 485/15				
Nazwa rysunku	RZUT PODDASZA				
Projektant	Imię i Nazwisko	Nr Upraw.	Podpis	Data	02.2021
	mgr inż. arch. Antoni Drozd	348/73/Zg		Skala rys.	Nr rys.
Opracował	mgr inż. Łukasz Ziobrowski			1:100	A-3'